



福岡市青葉一丁目地区画整理事業
画地出来形確認測量図

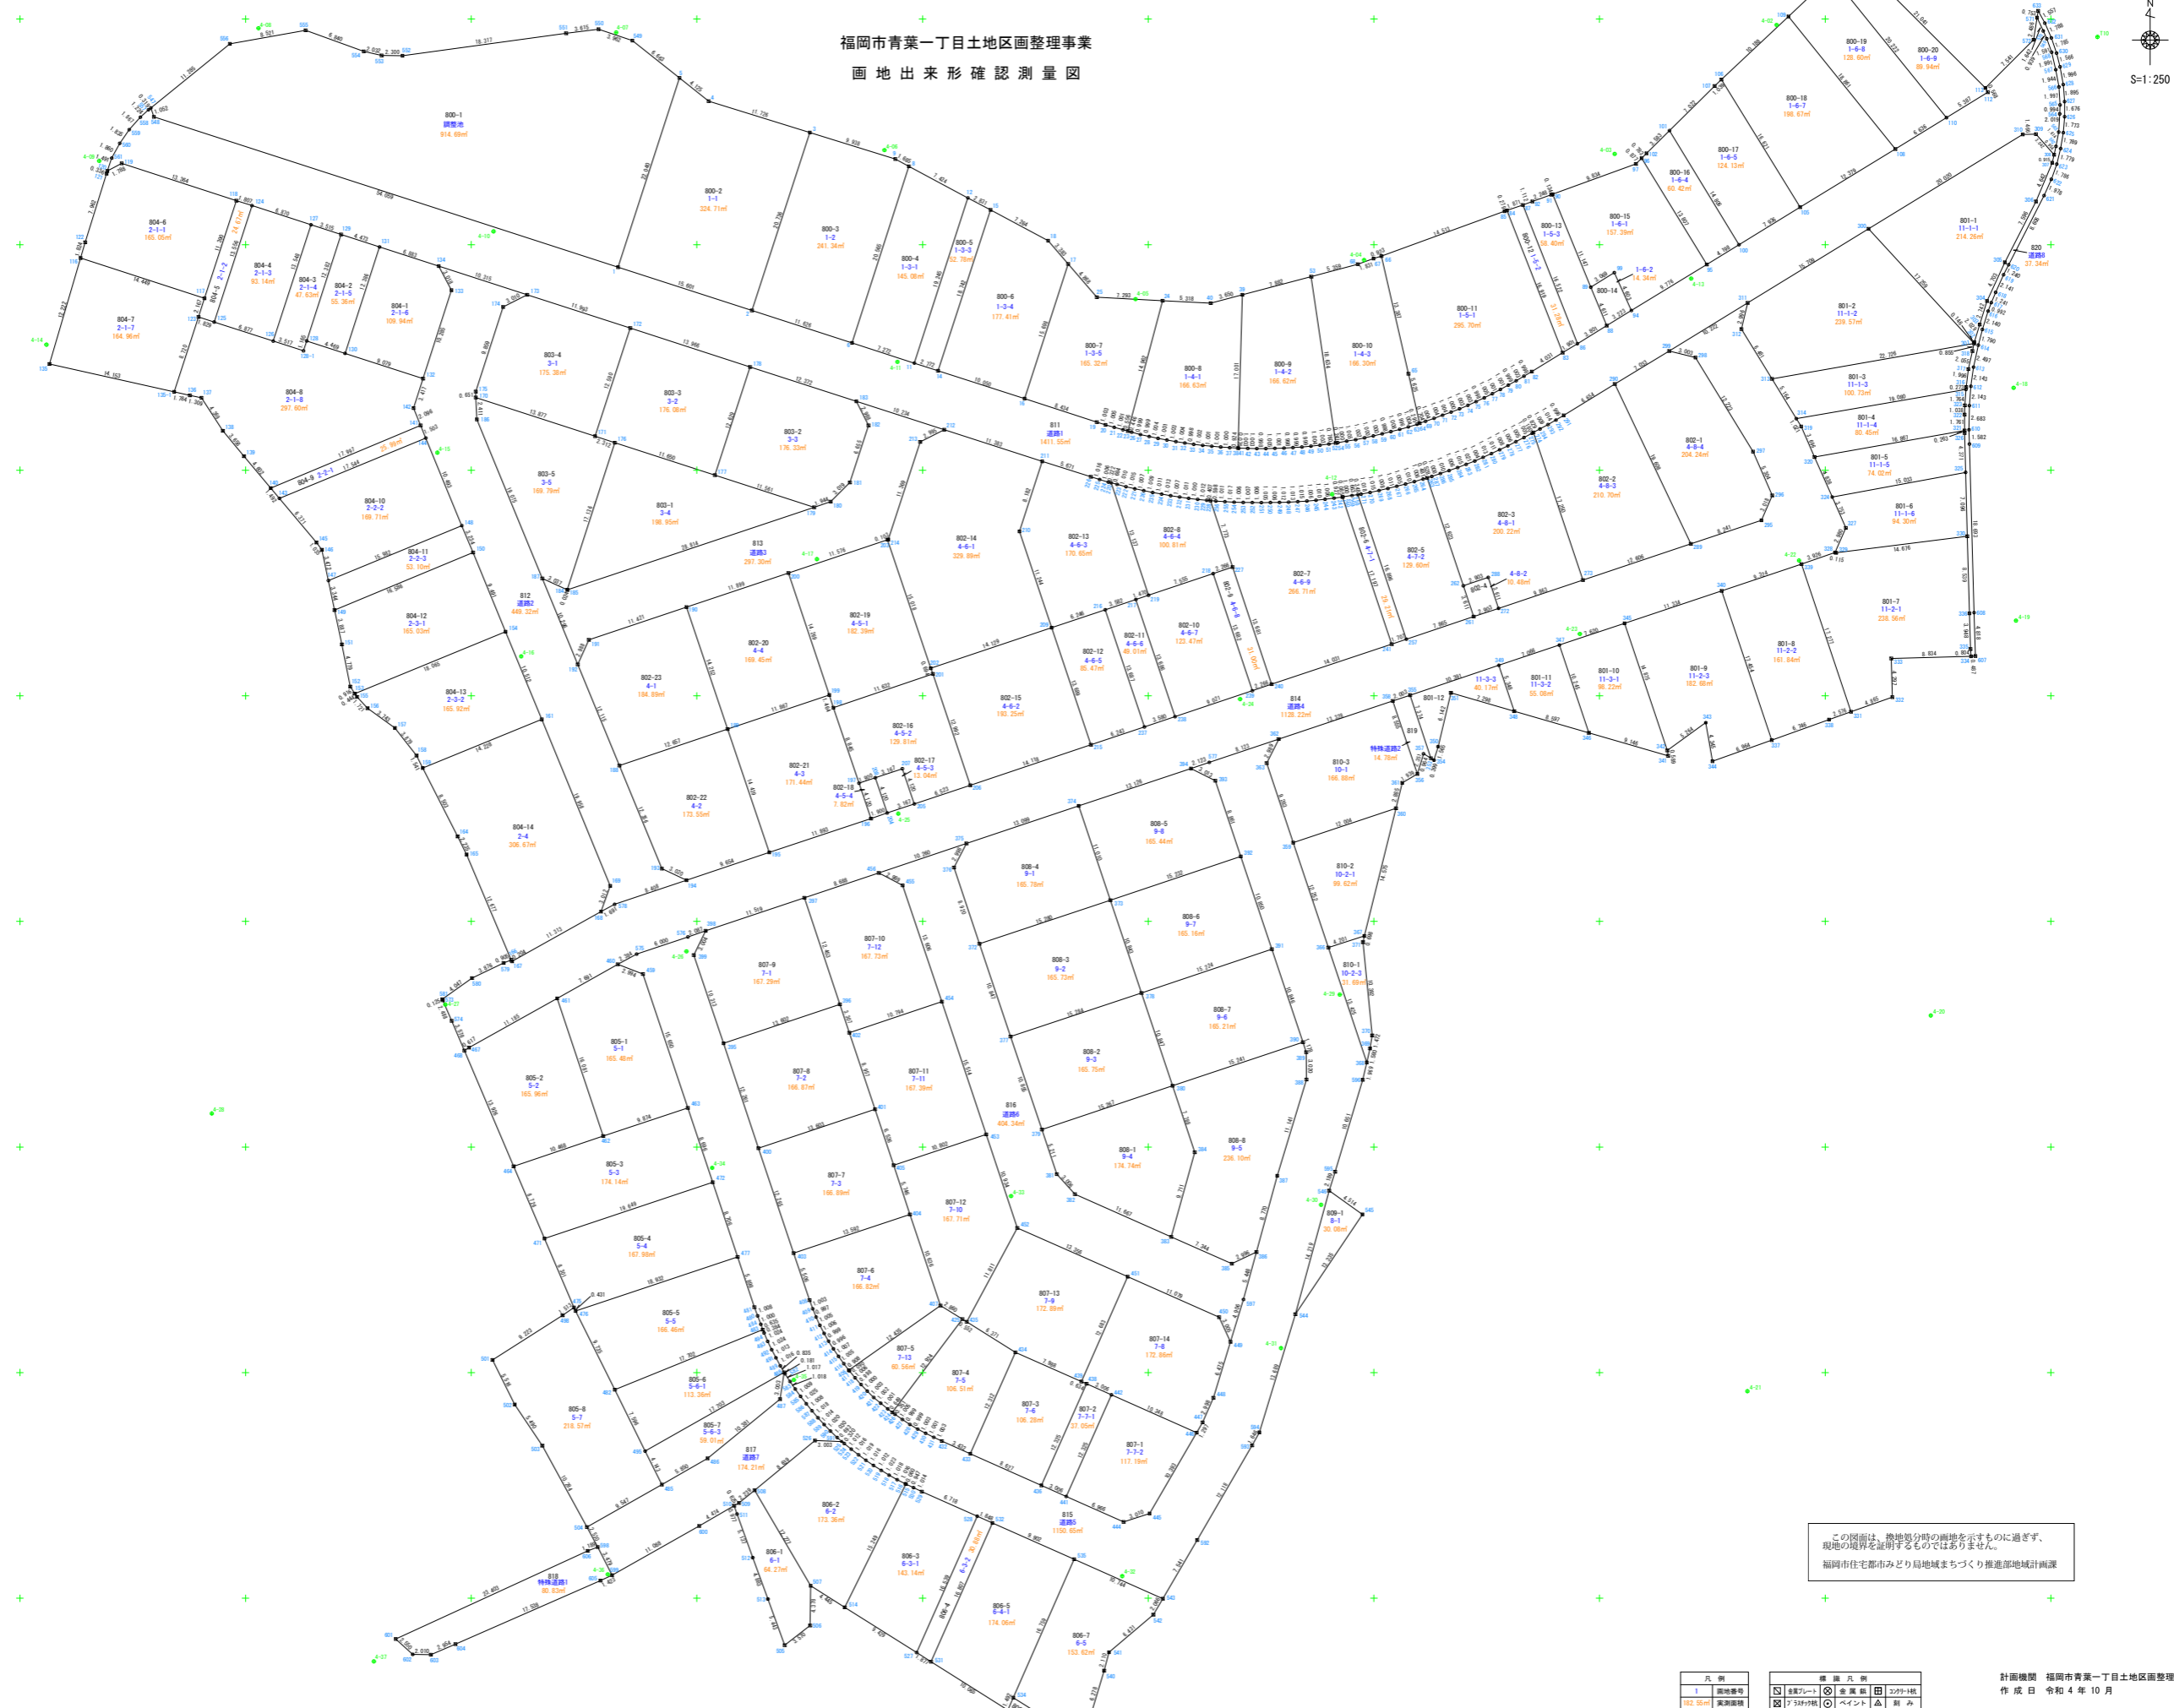

この図面は、換地処分時の画地を示すもの過ぎず、
現地の境界を証明するものではありません。
福岡市住宅都市部及び局域まちづくり推進地域計画課